




КТП
(вид спереди)

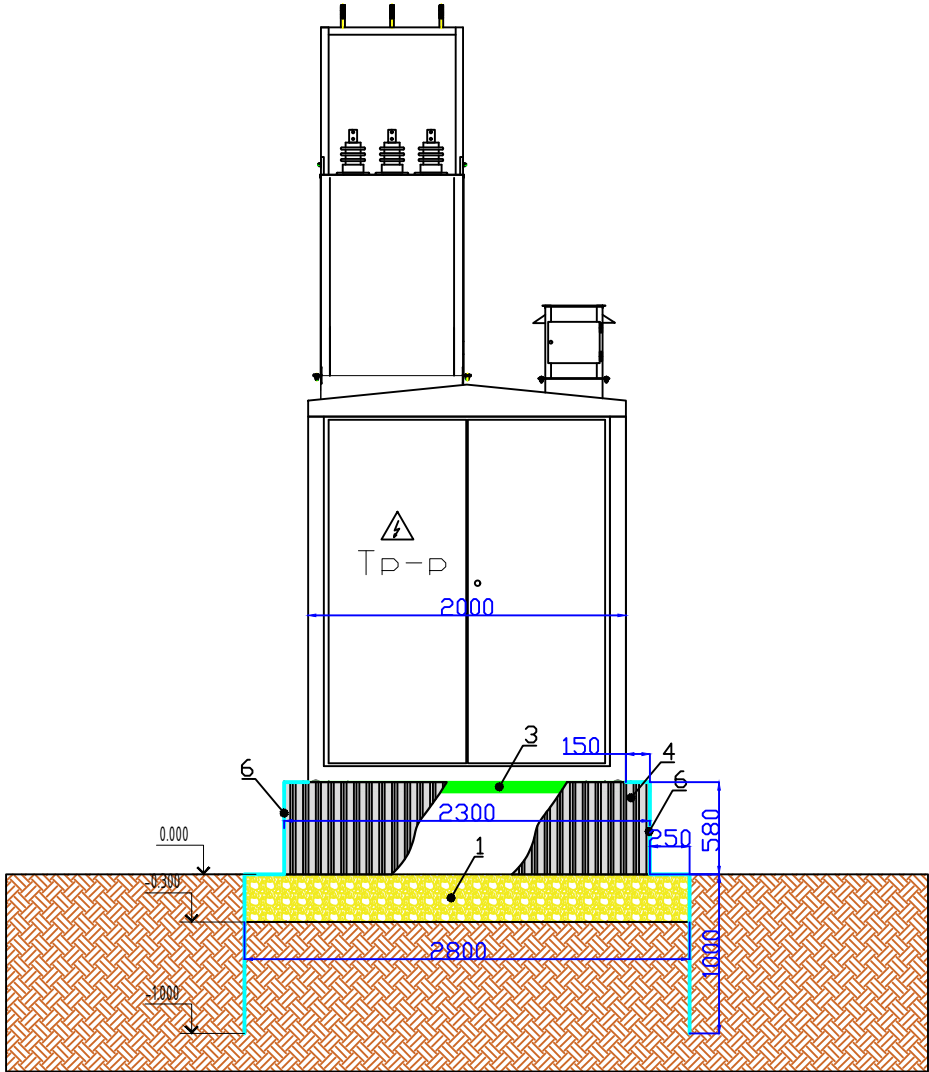

КТП
(вид сбоку)

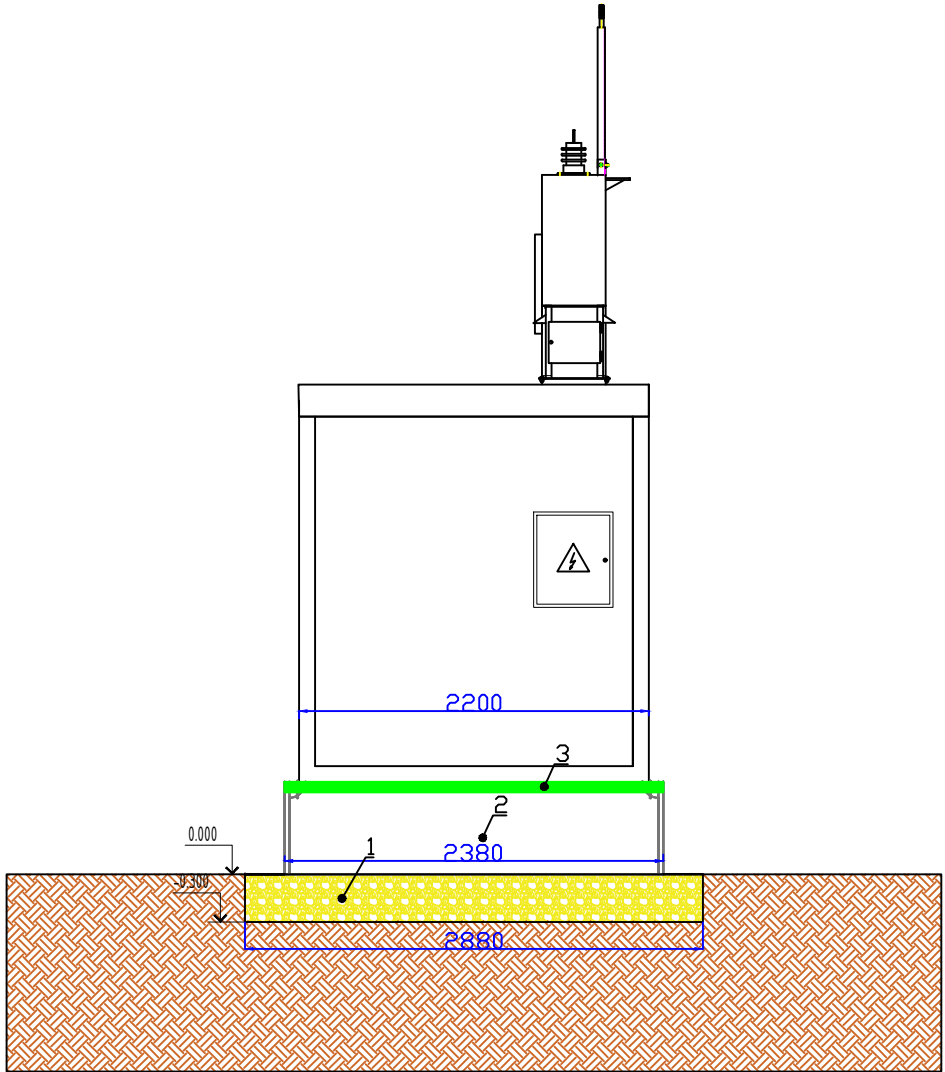

Рама КТП и фундамент (вид сверху)

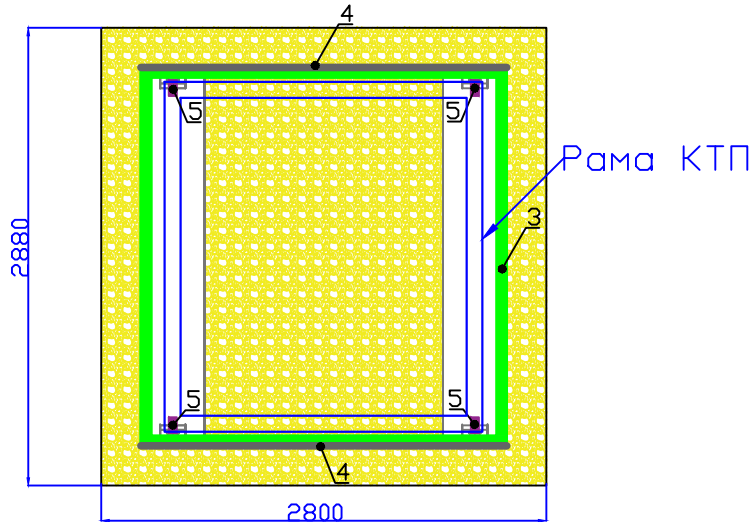

Ведомость объемов земляных работ

Поз.№	Наименование работ	Ед. измер.	Кол.
1	Выемка грунта 2,8х2,88х0,3	м³	2,42

						4 708-308092-125-11/24.			
						Строительство ТП – 6/0,4кВ, В/3-6 кВ от В/3-6кВ ф. ЦРП-48 – ТП-326 ПС №387 “Подрезково”, В/Л-0,38 кВ, рлр, ВРЩ-0,4 кВ, в т.ч. ПИР, МО, Химкинский р-н, г. Химки			
Изм.	Кол.уч.	Лист	№ док.	Подпись	Дата	Внешнее электроснабжение	Стадия	Лист	Листов
Стр.контроль	Русин						ИД	1	1
Прораб	Волков						Исполнительная схема устройства фундамента КТП-1542		
							Общество с ограниченной ответственностью “ЭНЕРГОСИСТЕМЫ” телефон 8(926) 334-34-34		