
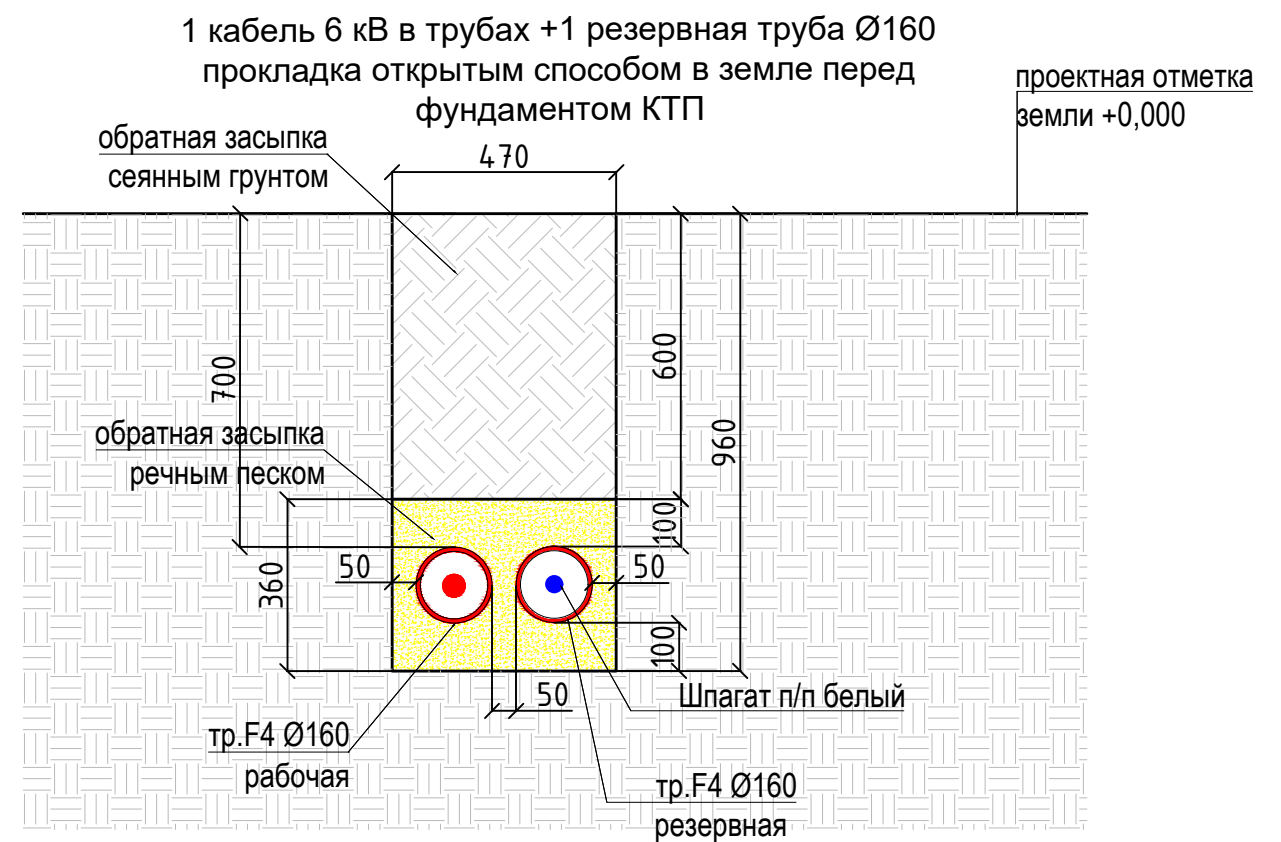


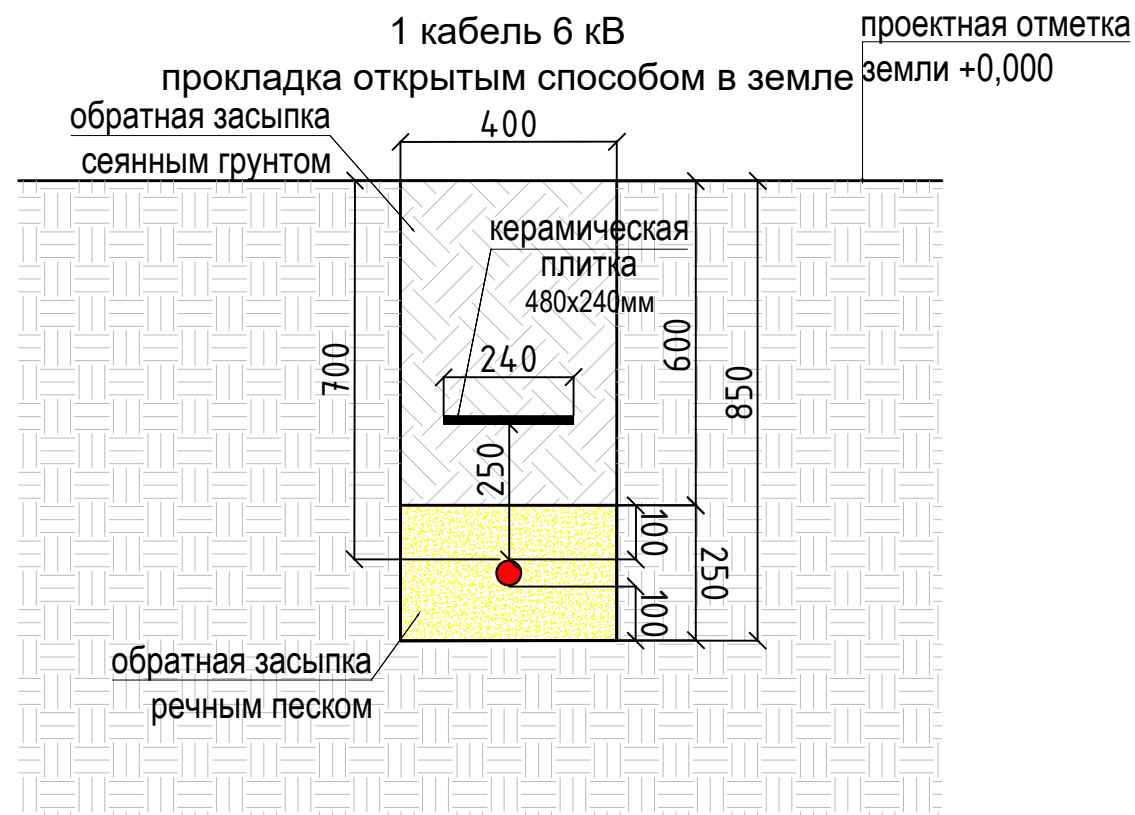

Ведомость объемов работ по прокладке КЛ-10 кВ (открытая прокладка в земле)

№п/п	Наименование работ	Ед. изм.	Кол-во
1	Длина траншеи	пм	138,00
2	Разработка грунта вручную, Н=850мм ширина траншеи 400мм	м³	46,92
3	Устройство постели и обратная засыпка мытым строительным песком, Н=250мм	м³	13,80
4	Песок мытый строительный, с учетом трамбовки (10%)	м³	15,18
5	Прокладка кабеля в траншее	м	138,00
6	Укладка керамической плитки в траншею	мп	138,00
		шт	288
7	Обратная засыпка траншеи сеяным грунтом	м³	33,12
8	Погрузка и вывоз грунта (1м³=1,8т)	м³	13,80
		т	24,84

Ведомость объемов работ по прокладке КЛ-10 кВ в трубах (в земле, перед фундаментом КТП)

№п/п	Наименование работ	Ед. изм.	Кол-во
1	Длина траншеи	пм	2,00
2	Разработка грунта вручную, Н=960, ширина 470мм	м³	0,90
3	Устройство трубопроводов из труб, п=2шт	м	2,00
	труба Ø 160 мм	м	4,00
4	Устройство постели и обратная засыпка мытым строительным песком, Н=360мм	м³	0,30
5	Песок мытый строительный, с учетом трамбовки	м³	0,33
6	Прокладка кабеля в трубах (1 каб.)	м	2,00
7	Прокладка шпагата в резервных трубах (1 шт.)	м	2,00
8	Обратная засыпка траншеи сеяным грунтом	м³	0,60
9	Погрузка и вывоз грунта (1м³=1.8т)	м³	0,30
		т	0,54

Инв. № подл.	Подп. и дата	Взам. инв. №

						4 708-308092-125-11/24.			
						Строительство ТП - 6/0,4кВ, В/ЛЗ-6 кВ от В/ЛЗ-6кВ ф. ЦРП-48 - ТП-326 ПС №387 "Подрезково", В/Л-0,38 кВ, р/лр, ВРЩ-0,4 кВ, в т.ч. ПИР, МО, Химкинский р-н, г. Химки			
Изм.	Кол.уч.	Лист	№ док.	Подпись	Дата		Стадия	Лист	Листов
						Стр.контроль	Русин	ИД	1 1
						Прораб	Волков		
						Исполнительная схема устройства траншеи		Общество с ограниченной ответственностью "ЭНЕРГОСИСТЕМЫ" телефон 8(926) 334-34-34	