
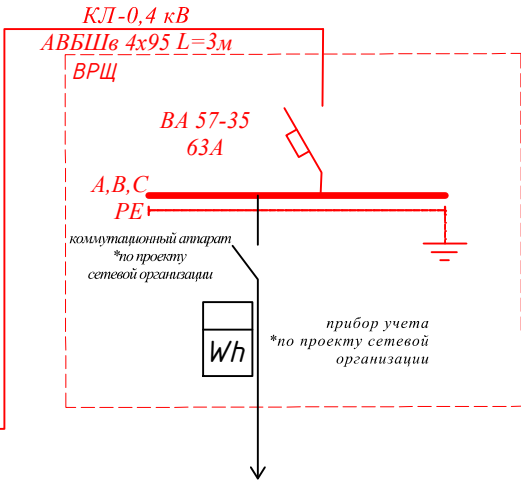
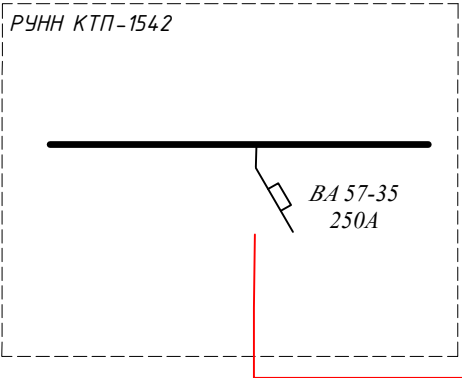


Инв. № подл.	Подп. и дата	Взам. инв. №

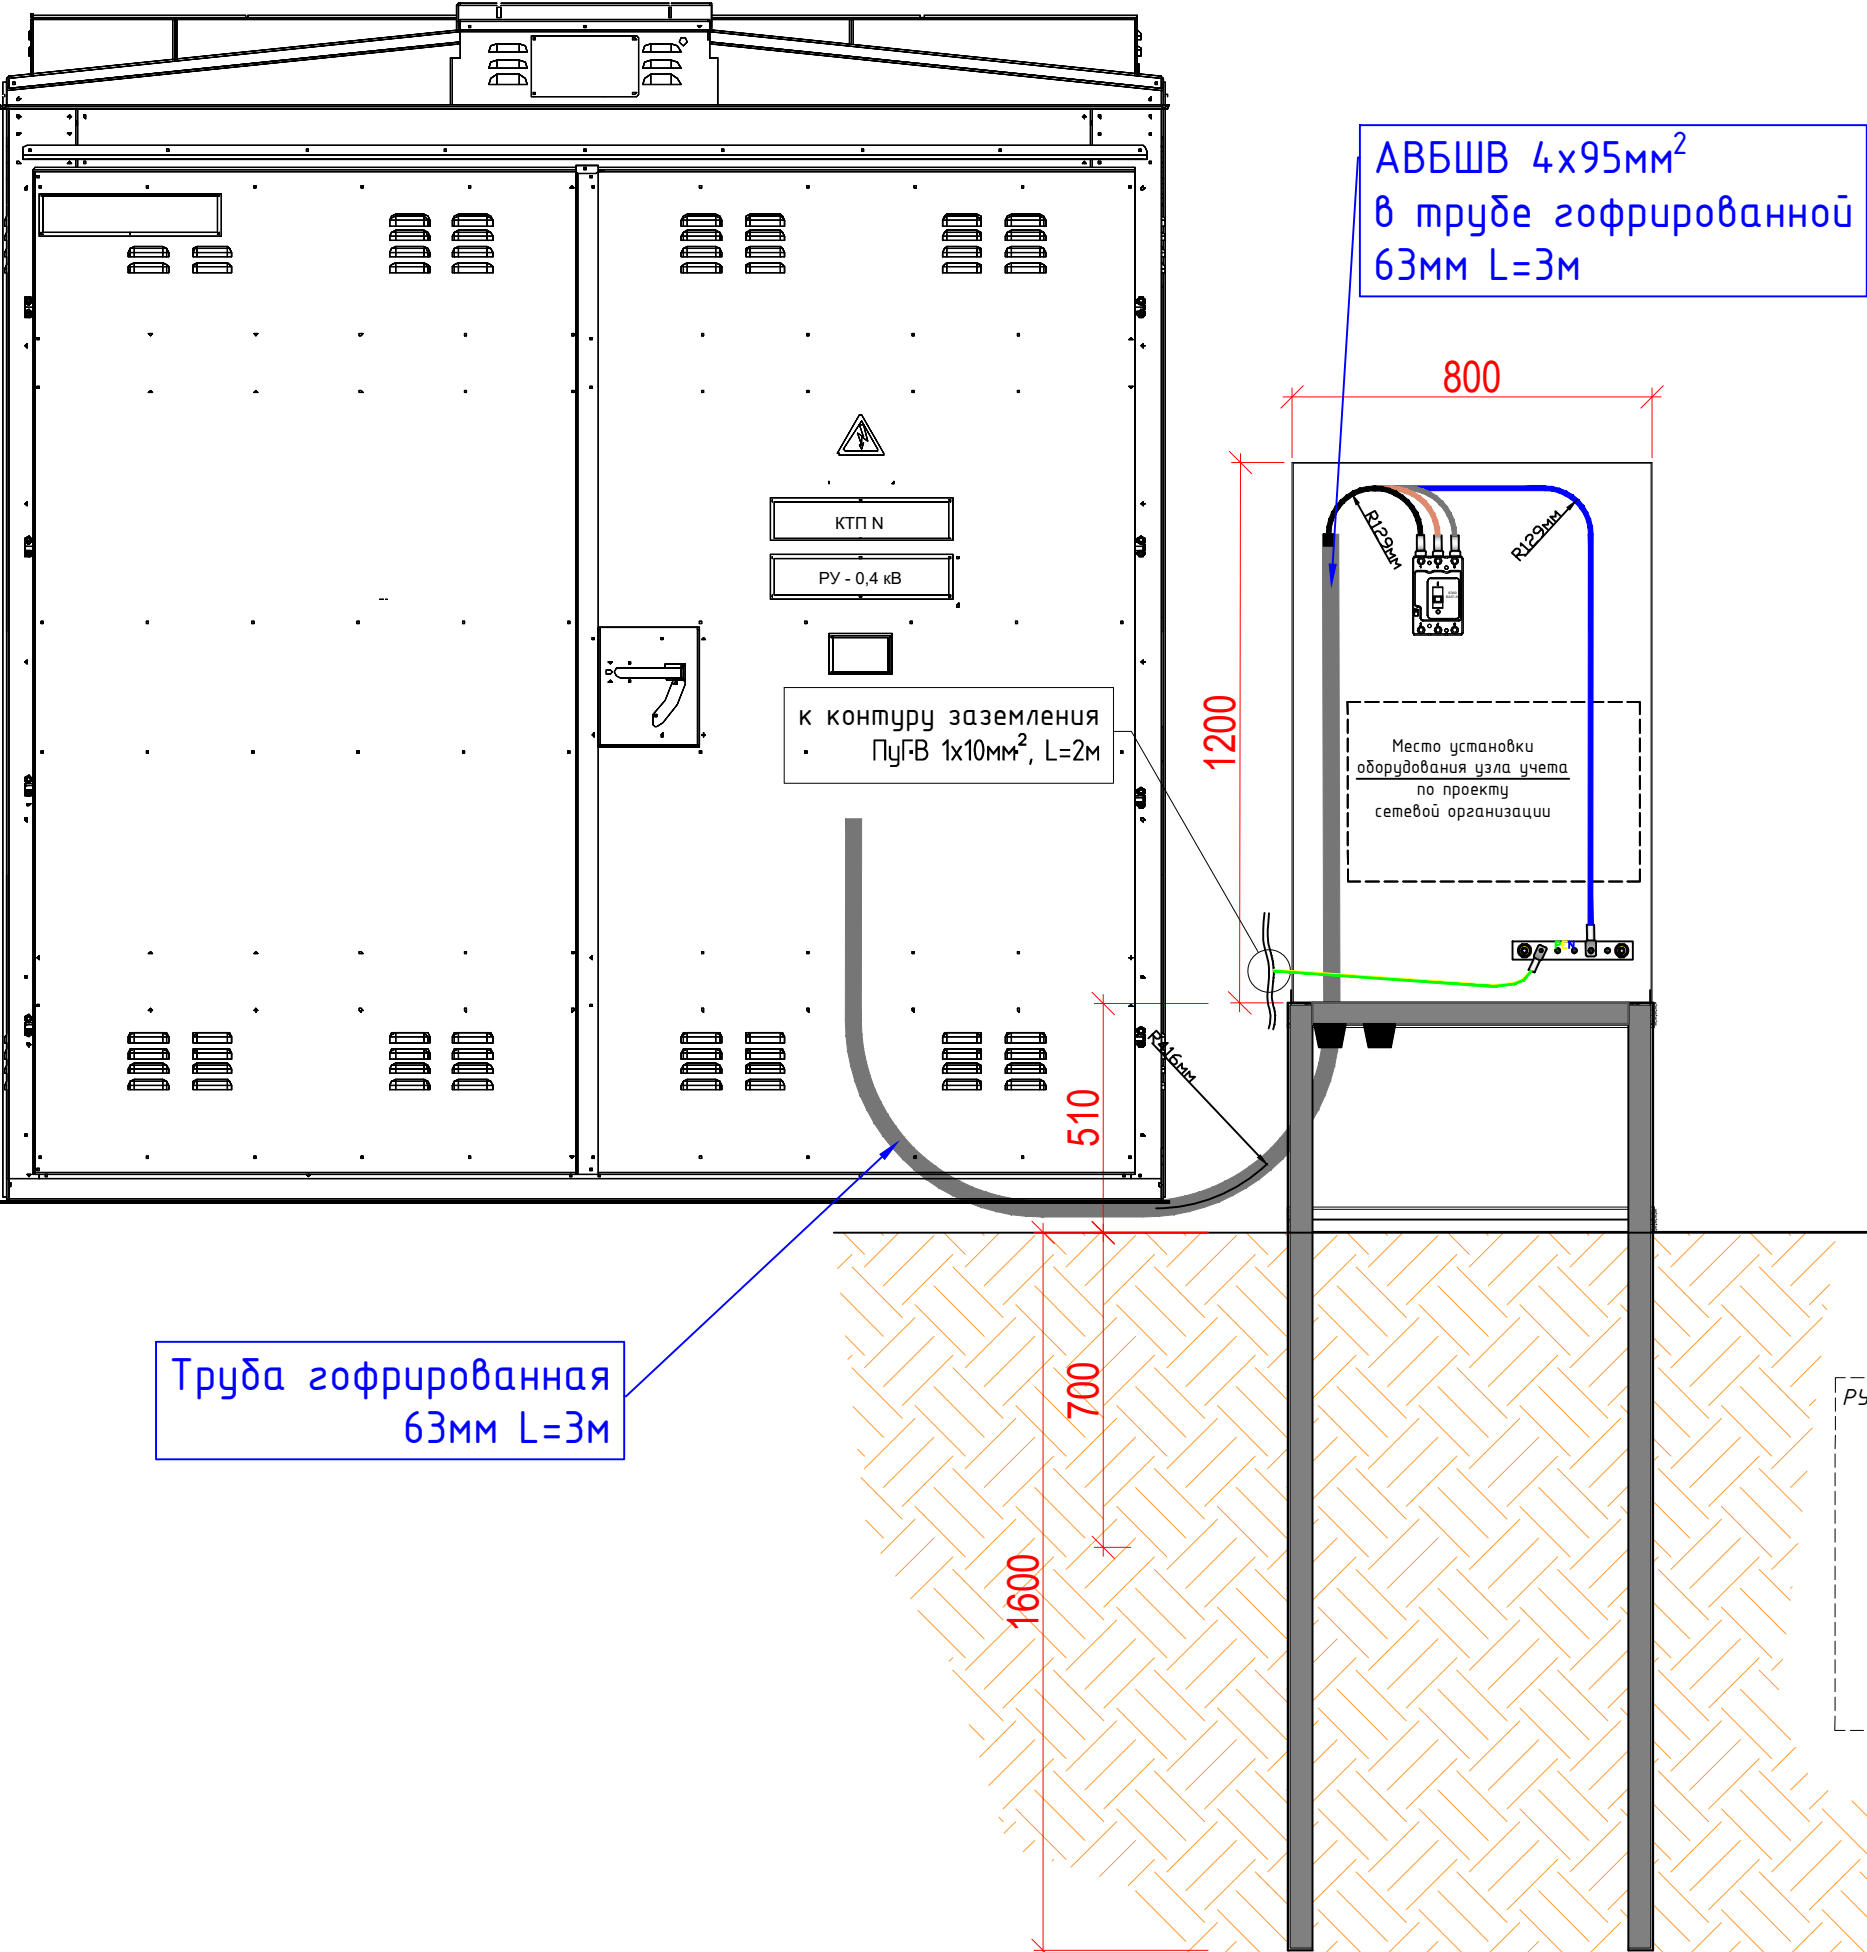

4 708-308092-125-11/24.					
Строительство ТП - 6/0,4кВ, ВЛЗ-6 кВ от ВЛЗ-6кВ ф. ЦРП-4В - ТП-326 ПС №387 "Подрезково", ВЛН-0,38 кВ, р/р, ВРЩ-0,4 кВ, в т.ч. ПИР, МО, Химкинский р-н, г. Химки					
Изм.	Кол.уч.	Лист	№ док.	Подпись	Дата
Стр.контроль	Русин				
Прораб	Волков				
Внешнее электроснабжение				Стадия	Лист
Исполнительная схема устройства трубопровода				ИД	1
Общество с ограниченной ответственностью "ЭНЕРГОСИСТЕМЫ"				Листов	1
				телефон 8(926) 334-34-34	