


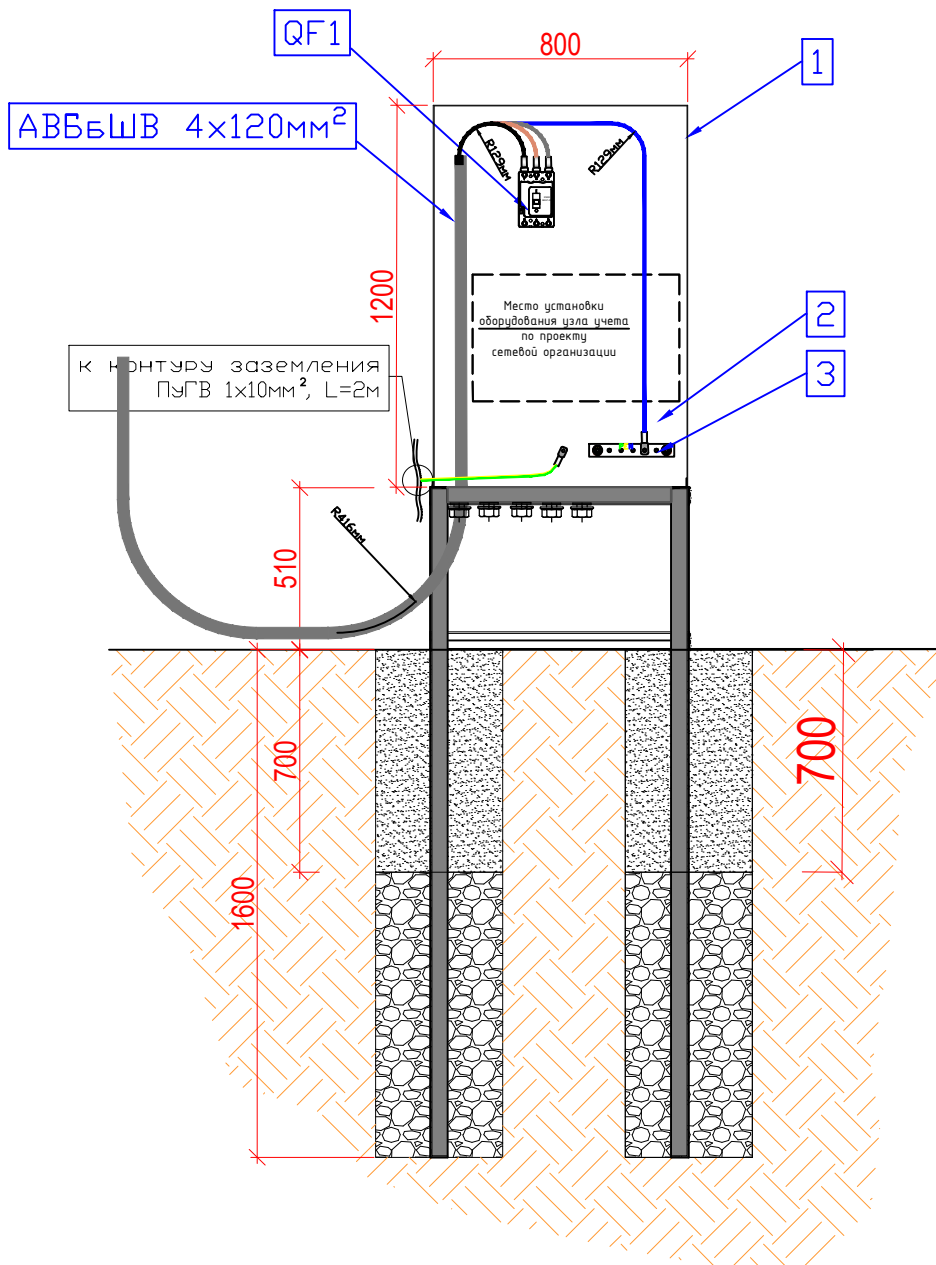

Спецификация Щитового оборудования.				
№ п/п	Обозначение	Наименование	Кол.	Прим
1	Корпус металлический ЩМП-120.80.30 УХЛ1 IP66,	Корпус ВРЩ-0,4 кВ	1	
QF 1	Выключатель автоматический ВА57-35 3Р 25А 35кА КЭАЗ (Артикул:108603)	Вводной автоматический выключатель №1	1	
2	Шина алюминиевая АД 31Т 3х15х4000мм IEK(Артикул: YBA10-03-015)	Шина нулевая	0,25	
	Изолятор SM76 (M10) силовой с болтом IEK (Артикул: YIS11-76-25-B)	Изолятор	3	
3	Шина алюминиевая АД 31Т 3х15х4000мм IEK(Артикул: YBA10-03-015)	Шина Земля	0,25	
	Изолятор SM76 (M10) силовой с болтом IEK (Артикул: YIS11-76-25-B)	Изолятор	3	

Инв. № подл.	Прораб	Русин	Волков	Изм.	Кол.уч.	Лист	№ док.	Подпись	Дата	4 708-308092-125-11/24.		
										Строительство ТП - 6/0,4кВ, В/ЛЗ-6 кВ от В/ЛЗ-6кВ ф. ЦРП-48 - ТП-326 ПС №387 "Подрезково", В/ЛЗ-0,38 кВ, р/р, ВРЩ-0,4 кВ, в т.ч. ПИР, МО, Химкинский р-н, г. Химки		
										Внешнее электроснабжение		
										Исполнительная схема ВРЩ-0,4 кВ		
Взам. инв. №	Подп. и дата	Стр. контроль	Лист	№ док.	Подпись	Дата	Стадия	Лист	Листов	Общество с ограниченной ответственностью "ЭНЕРГОСИСТЕМЫ" телефон 8(926) 334-34-34		
							ИД	1	1			