
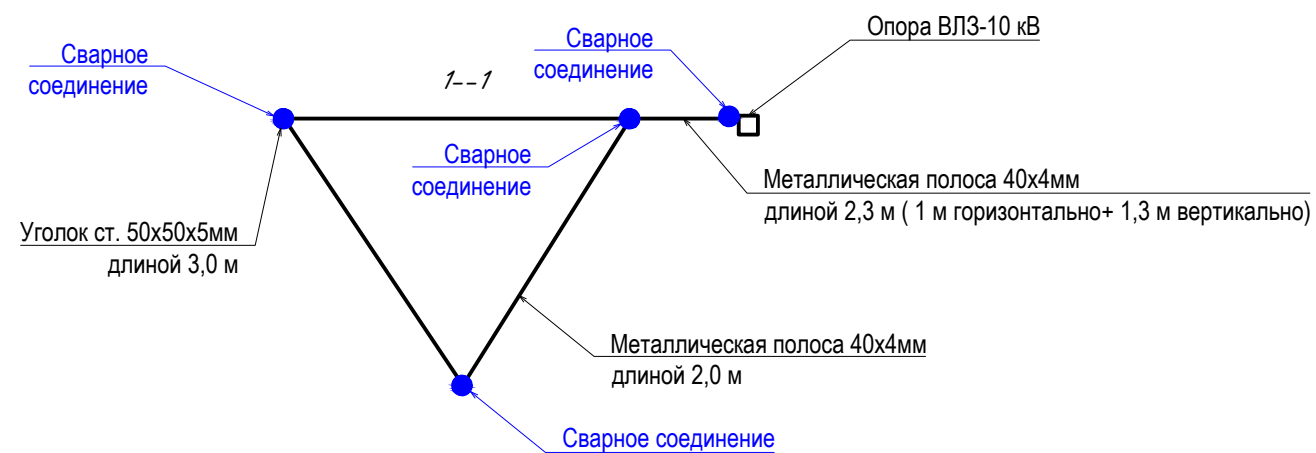
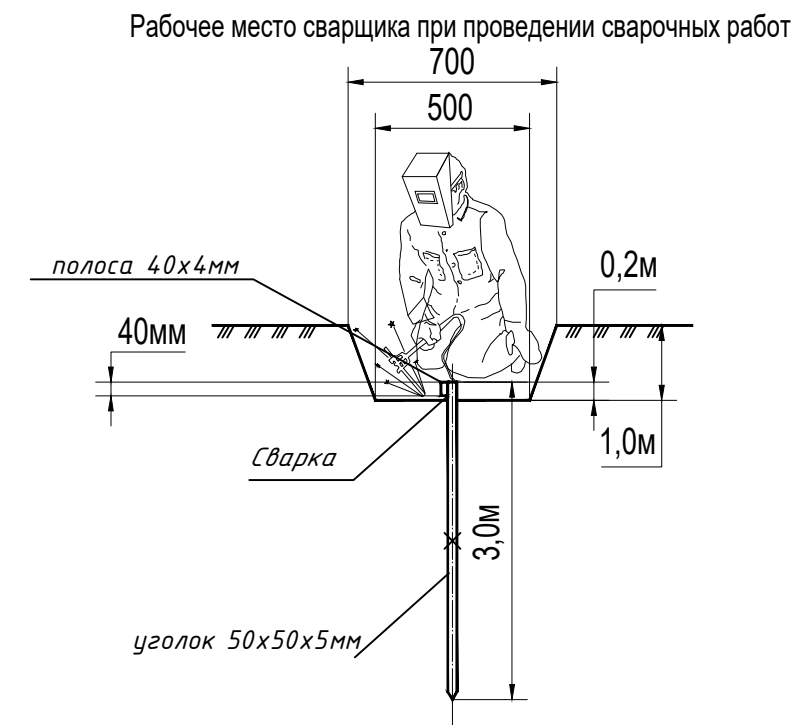


Схема заземления ж/б опоры ВЛ-6кВ

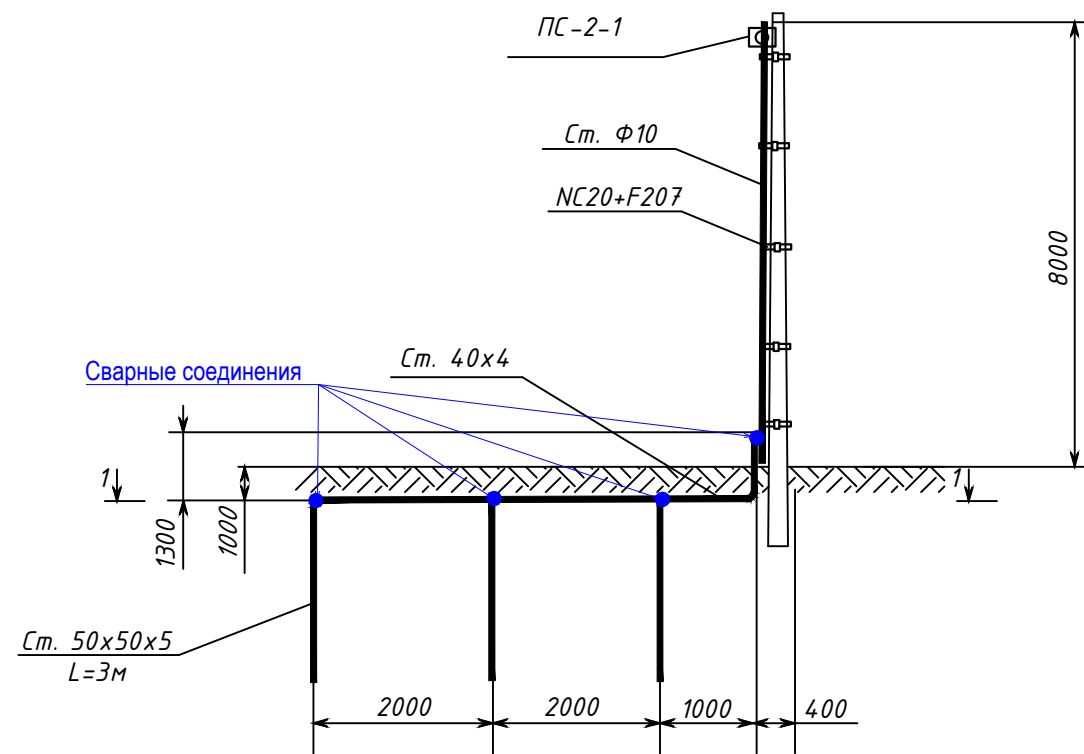

Ведомость объемов земляных работ

Поз.	Наименование работ	Ед. изм.	Кол-во, на 1 опору, мЗ
Заземление опоры			
1	Выемка грунта (1,0м-глубина, 0,5м-ширина основания траншеи, 0,7-ширина верха траншеи (минимальная ширина траншеи для выполнения сварочных работ по привариванию горизонтального заземлителя к вертикальному электроду), 7м-длина) $(0,5+0,7)/2 \times 1 \times 7 = 4,2 \text{ м}^3$	м ³	4.20
2	Обратная засыпка грунта (1,0м-глубина, 0,5м-ширина основания траншеи, 0,7-ширина верха траншеи, 7м-длина) $(0,5+0,7)/2 \times 1 \times 7 = 4,2 \text{ м}^3$	м ³	4.20

						4 708-308092-125-11/24.				
						Строительство ТП – 6/0,4кВ, В/13-6 кВ от В/13-6кВ ф. ЦРП-4.8 – ТП-326 ПС №387 "Подрезково", ВЛИ-0,38 кВ, рлр, ВРЩ-0,4 кВ, в т.ч. ПИР, МО, Химкинский р-н, г. Химки				
Изм.	Кол.уч.	Лист	№ док.	Подпись	Дата					
						Внешнее электроснабжение		Стадия	Лист	Листов
Стр.контроль		Русин						ИД	1	1
Прораб		Волков				Исполнительная схема заземления опор ВЛ		Общество с ограниченной ответственностью "ЭНЕРГОСИСТЕМЫ" телефон 8(926) 334-34-34		