
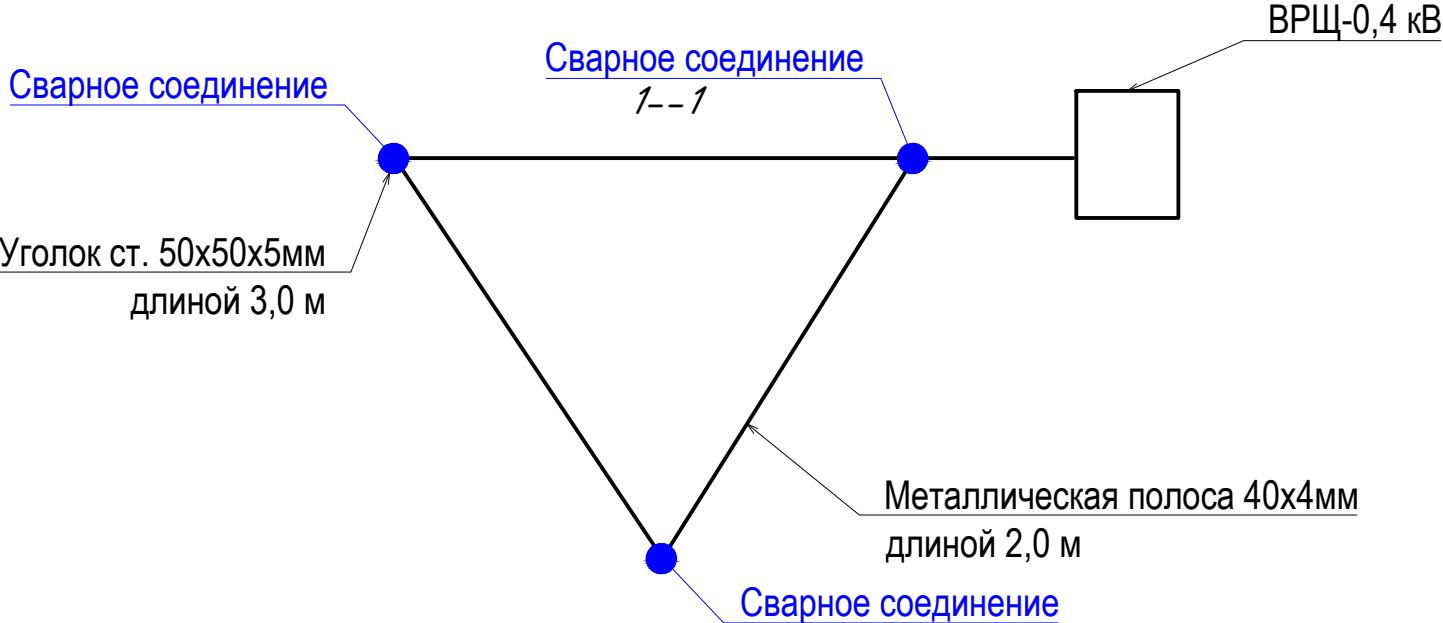
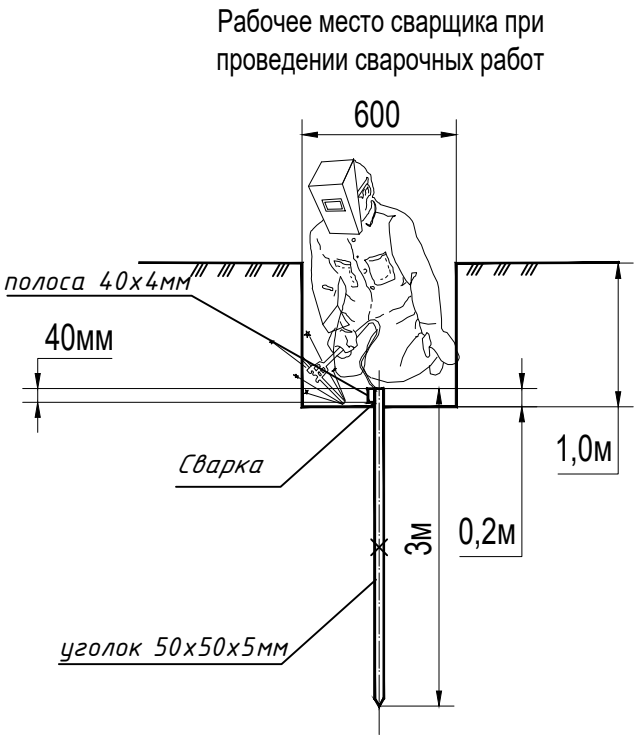


Схема заземления ВРЩ-0,4 кВ

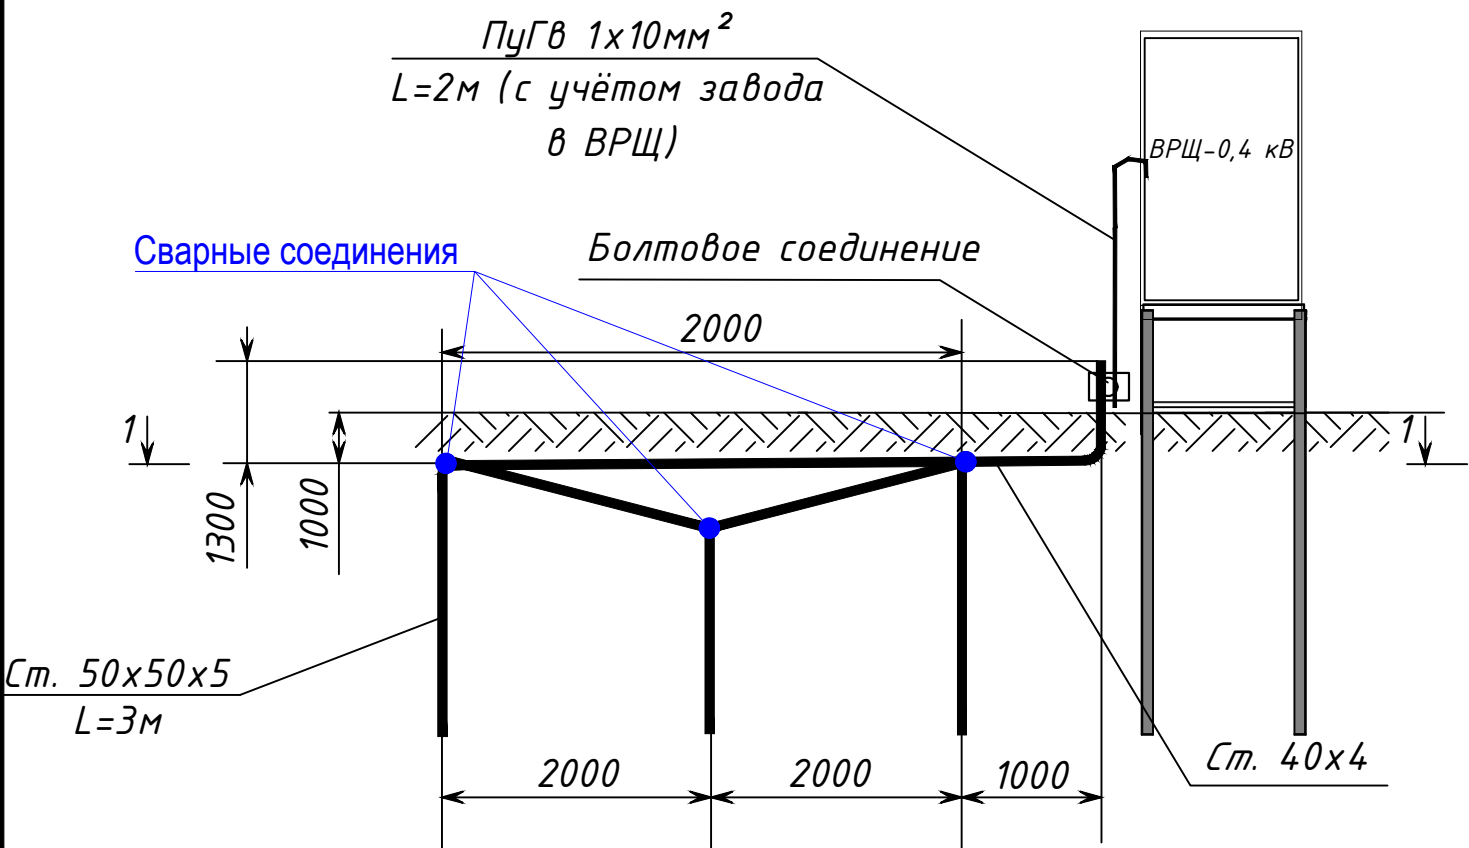

Ведомость объемов земляных работ

Поз.	Наименование работ	Ед. изм.	Кол-во, м3
Заземление опоры			
1	Выемка грунта (1,0м-глубина, 0,6м-ширина траншеи, (минимальная ширина траншеи для выполнения сварочных работ по привариванию горизонтального заземлителя к вертикальному электроду), 7м-длина) 0,6x1x7=4,2м³	м³	4.20
2	Обратная засыпка грунта(1,0м-глубина, 0,6м-ширина траншеи, 7м-длина) 0,6x1x7=4,2м³	м³	4.20

						4 708-308092-125-11/24.ЭС.19			
						Строительство ТП – 6/0,4кВ, В/З-6 кВ от В/З-6кВ ф. ЦРП-48 – ТП-326 ПС №387 “Подрезково”, В/Л-0,38 кВ, рлр, ВРЩ-0,4 кВ, в т.ч. ПИР, МО, Химкинский р-н, г. Химки			
Изм.	Кол.уч.	Лист	№ док.	Подпись	Дата	Внешнее электроснабжение	Стадия	Лист	Листов
Стр.контроль	Русин						ИД	1	1
Прораб	Волков						Исполнительная схема заземления ВРЩ	Общество с ограниченной ответственностью “ЭНЕРГОСИСТЕМЫ” телефон 8(926) 334-34-34	