
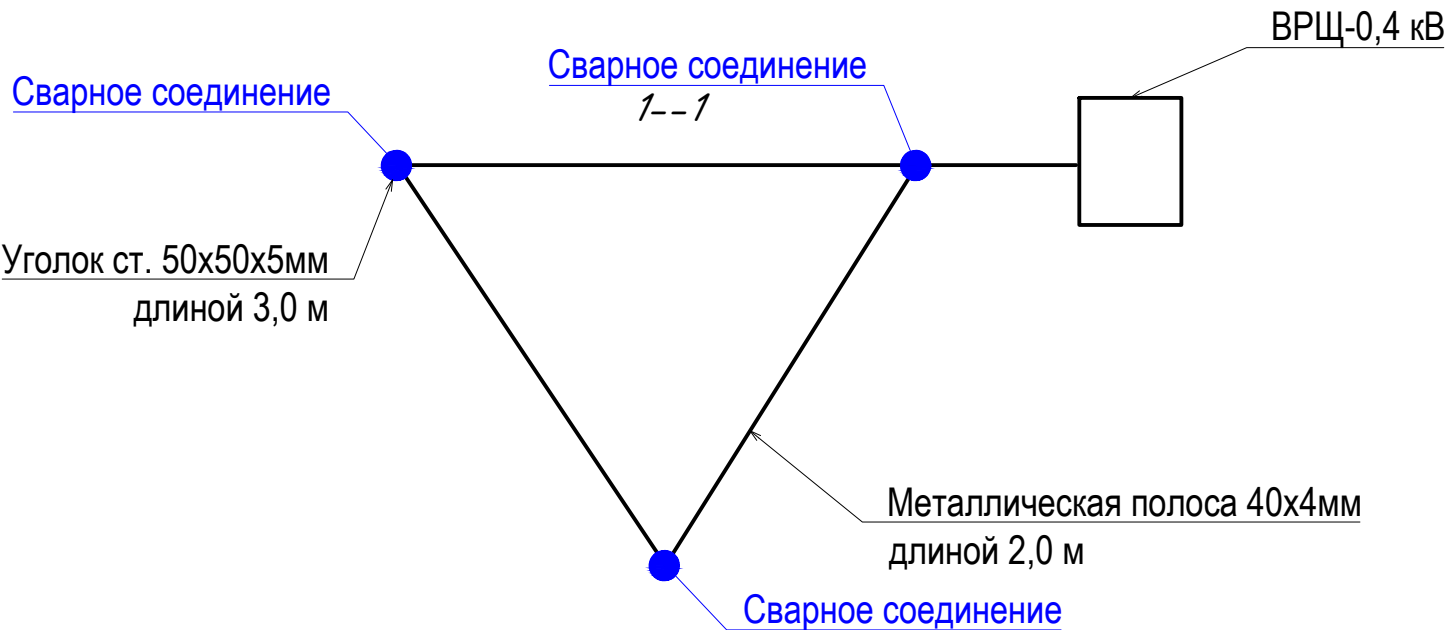
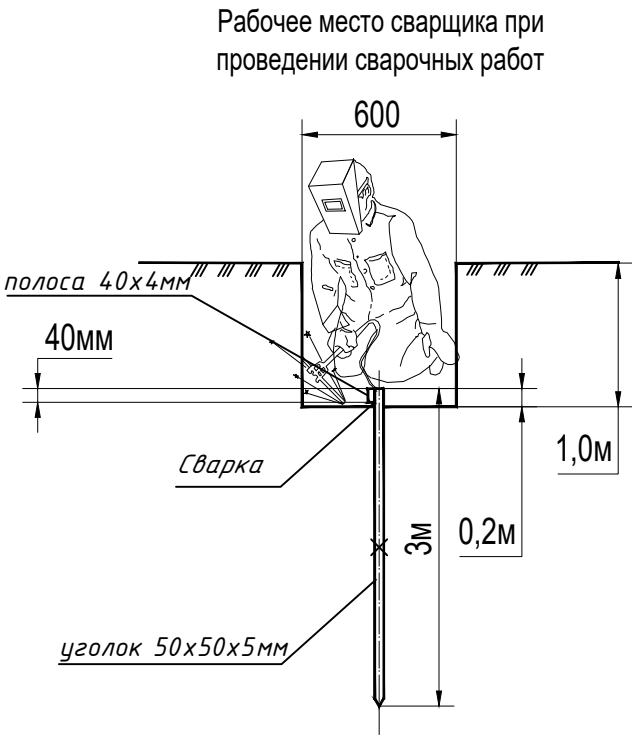


Схема заземления ВРЩ-0,4 кВ

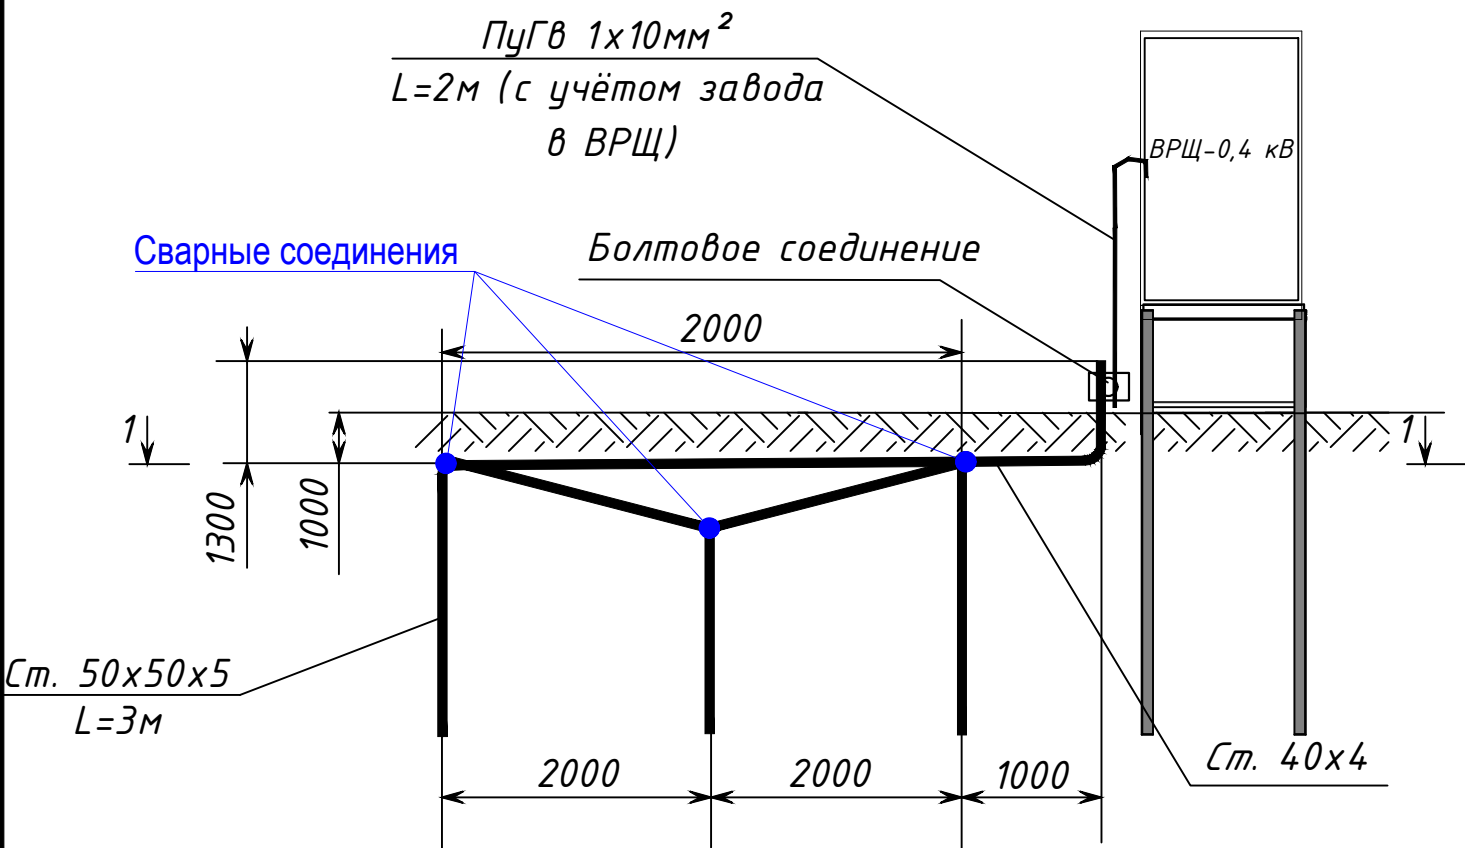

Ведомость узлов установки электрического оборудования

Поз.	Обознач. или тип изделия	Наименование	Кол.	Примеч.
1	ГОСТ 8509-93*	Уголок 50x50x5 (3м каждый)	3	шт
2	ГОСТ 103-76	Полоса стальная 40x4 (горизонтальный заземлитель) : 2,0+2,0+2,0+1,0=7,0м	7,0	м
3	ГОСТ 103-76	Полоса стальная 40x4 (вертикальный заземлитель) заземление опоры: 1,3м	1,3	м
4		Болт M12x30	1	шт
5		Гайка M12	1	шт
6		Шайба M12	2	шт
7		Зажим аппаратный A1A-10	1	шт
8		Краска черная по металлу (0,15кг/м²)	0,004/0.024	кг/м²

						4 708-308092-125-11/24.ЭС.19			
						Строительство ТП – 6/0,4кВ, ВЛЗ-6 кВ от ВЛЗ-6кВ ф. ЦРП-48 – ТП-326 ПС №387 “Подрезково”, ВЛЗ-0,38 кВ, рлр, ВРЩ-0,4 кВ, в т.ч. ПИР, МО, Химкинский р-н, г. Химки			
Изм.	Кол.уч.	Лист	№ док.	Подпись	Дата	Внешнее электроснабжение	Стадия	Лист	Листов
Стр.контроль	Русин						ИД	1	1
Прораб	Волков						Общество с ограниченной ответственностью "ЭНЕРГОСИСТЕМЫ" телефон 8(926) 334-34-34		
						Исполнительная схема заземления ВРЩ			