

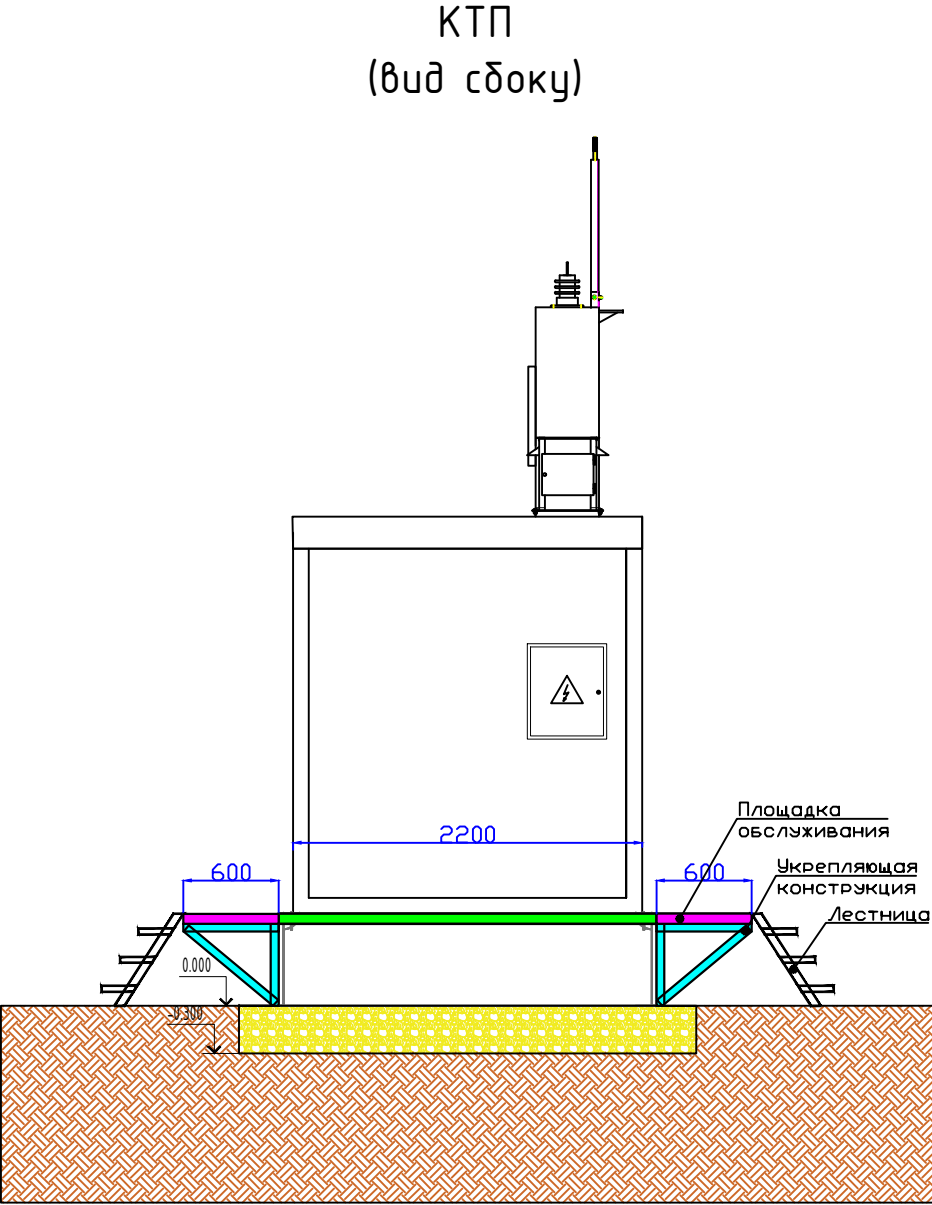


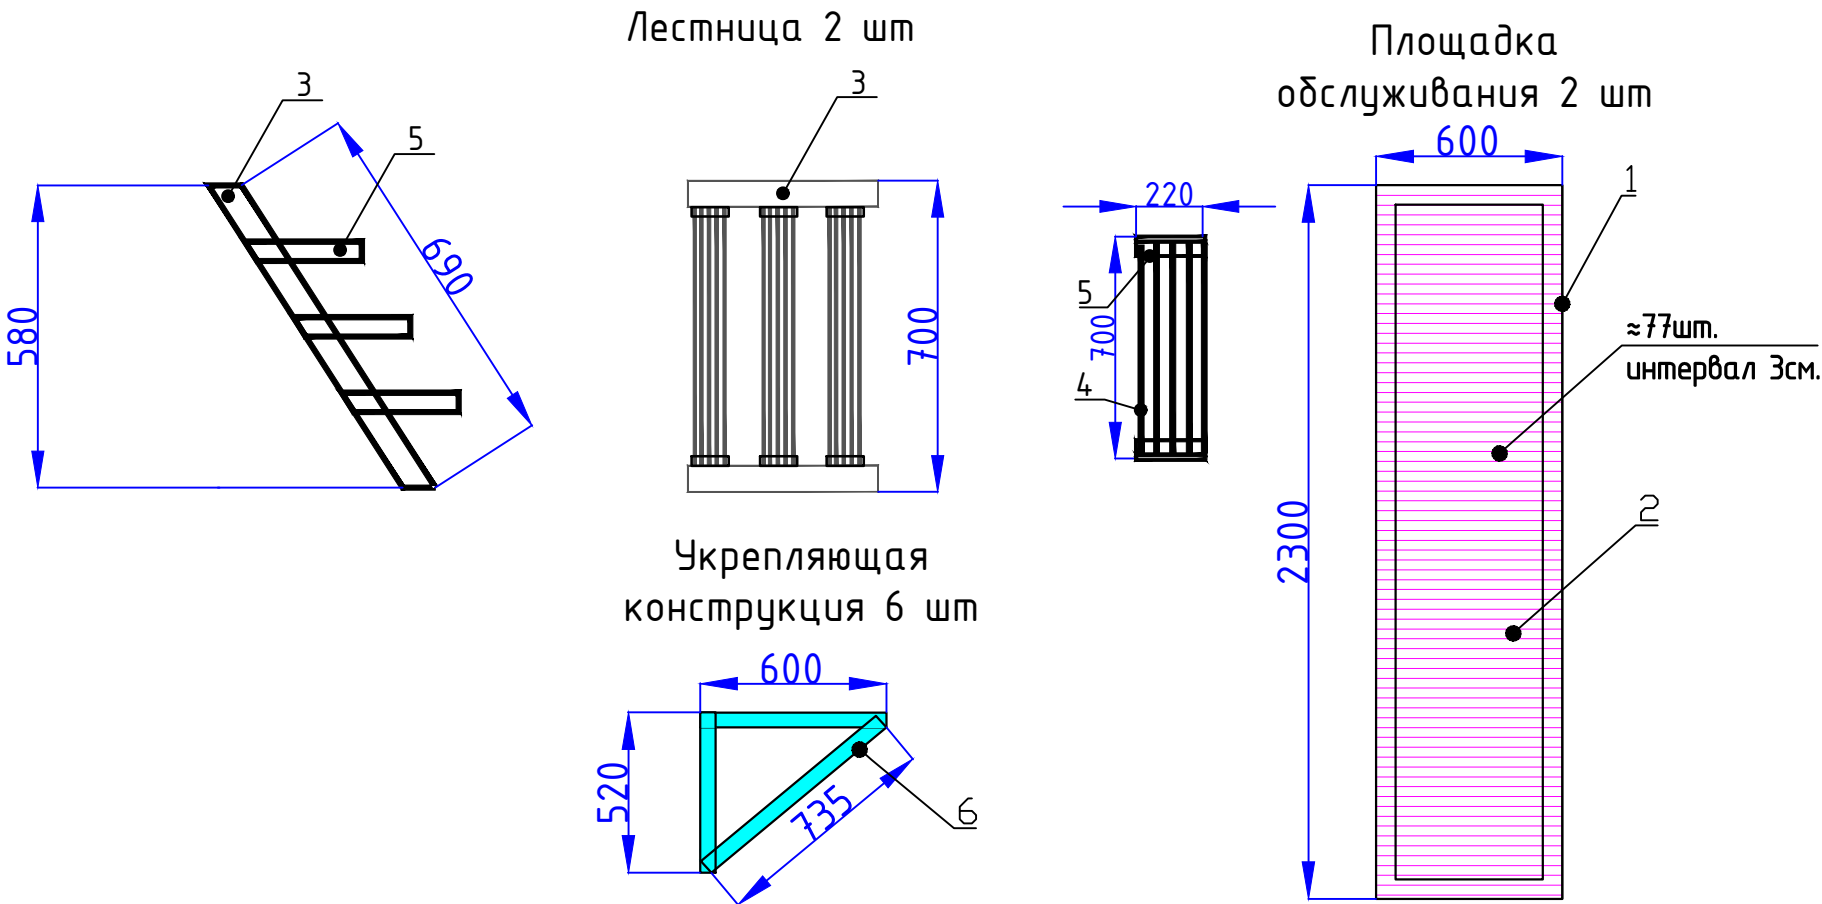

Рама КТП и площадка (вид сверху)

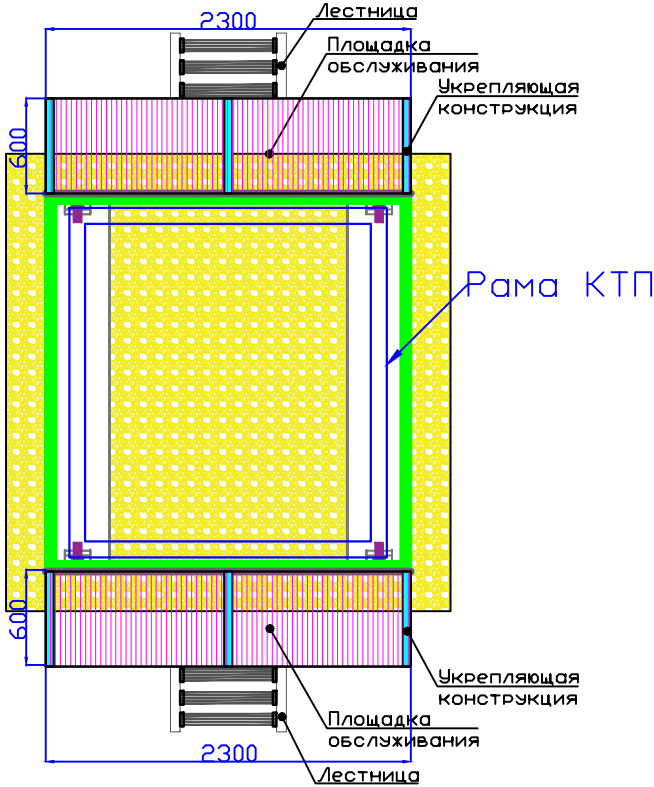

Спецификация площадки обслуживания									
Поз. №	Обозначение	Наименование	Расчёт	Длина, м а	Вес ед., кг	Вес всего, кг	Площадь на 1 м, м² S	Площадь покраски, м² S₁=a*S	Краска, кг (0,2 кг на 1 м²)
	Площадка обл. (2 шт.)					138,03			
1	ГОСТ 8509-93	Уголок 63х63х5	(2,3+0,6)х2х2	11,6	4,81	55,80	0,25	5,80	1,16
2	ГОСТ 2590-88	Сталь круглая Ø 12 мм	77х0,6х2	92,4	0,89	82,24	0,04	7,39	1,48
								Общая площадь окрашивания	13,19
	Лестница (2 шт.)					55,10			
3	ГОСТ 8240-97	Швеллер 10П	0,69х2х2	2,76	8,59	23,71	0,37	2,04	0,41
4	ГОСТ 2590-88	Сталь круглая Ø 12 мм	5х0,7х3х2	21,0	0,89	18,69	0,04	1,68	0,34
5	ГОСТ 8509-93	Уголок 63х63х5	0,22х2х3х2	2,64	4,81	12,70	0,25	1,32	0,26
								Общая площадь окрашивания	5,04
	Укрепляющая конструкция (6 шт.)					55,27			
6	ГОСТ 8509-93	Уголок 63х63х5	(0,52+0,6+0,795)х6	11,49	4,81	55,27	0,25	5,75	1,15
								Общая площадь окрашивания	5,75

						4 708-308092-125-11/24.			
						Строительство ТП – 6/0,4кВ, В/З-6 кВ от В/З-6кВ ф. ЦРП-48 – ТП-326 ПС №387 “Подрезково”, В/Л-0,38 кВ, рлр, ВРЩ-0,4 кВ, в т.ч. ПИР, МО, Химкинский р-н, г. Химки			
Изм.	Кол.уч.	Лист	№ док.	Подпись	Дата	Внешнее электроснабжение	Стадия	Лист	Листов
Стр.контроль	Русин						ИД	1	1
Прораб	Волков						Общество с ограниченной ответственностью “ЭНЕРГОСИСТЕМЫ” телефон 8(926) 334-34-34		
						Исполнительная схема площадки обслуживания КТП-1542			

Изм. №	Подп. и дата	Взам. инв. №
Инв. № подл.		