



КТП
(вид спереди)

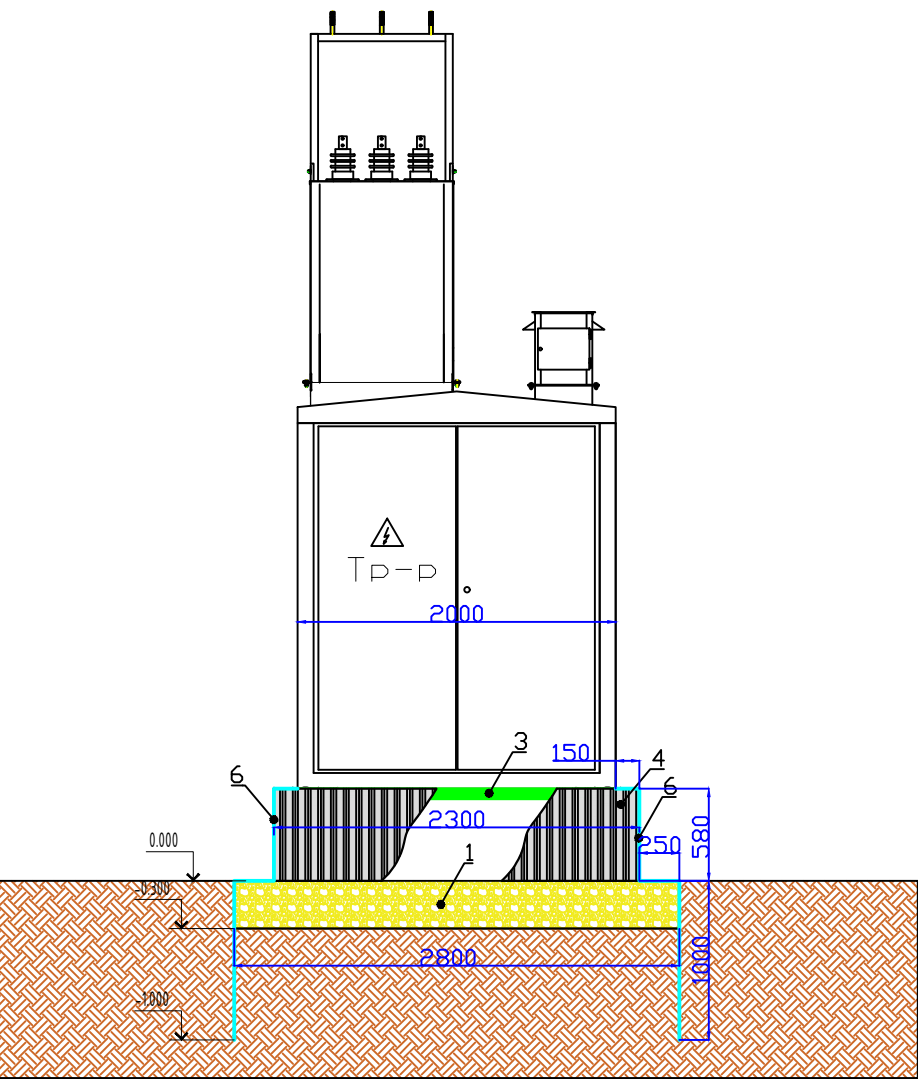


КТП
(вид сбоку)

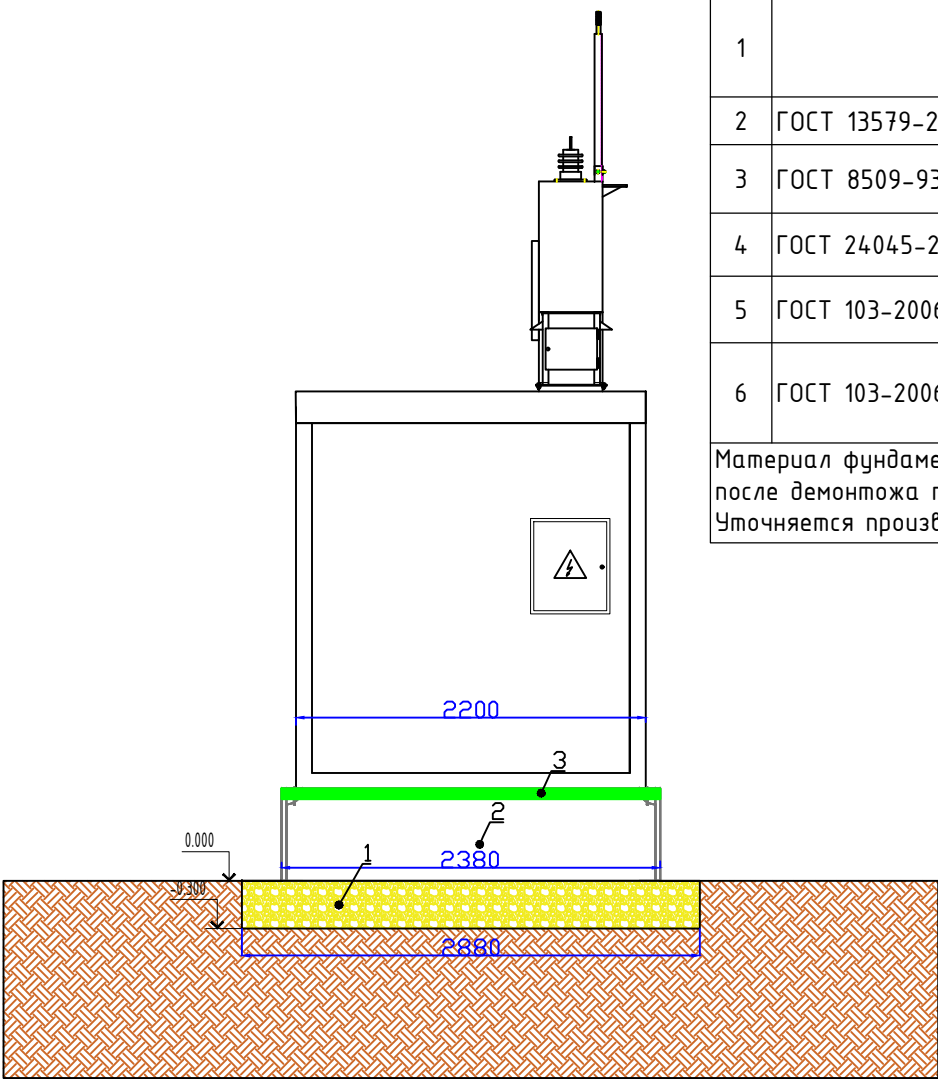

Спецификация фундамента КТП					
Поз. №	Обозначение	Наименование	Кол-во	Масса ед.,кг	Примечания
1		Песчано-гравийная смесь природная, м³	2,66		С учётом уплотнения (2,8х2,88х0,3)х1,1
2	ГОСТ 13579-2018	Блоки ФБС 24.4.6-Т, шт	2	1300	
3	ГОСТ 8509-93	Уголок 63х63х5, м	9,36	4,81	Обвязка блоков (2,3+2,38)х2
4	ГОСТ 24045-2016	Профлист оцинкованный С8 0,5мм, м²	2,67	4,38	Обшивка фундамента 2.3х0.58х2
5	ГОСТ 103-2006	Полоса 50х4, м	1,0	1,57	Крепление 0,25х4
6	ГОСТ 103-2006	Полоса 40х4, м	3,96	1,256	Опуск к контуру заземления (0,15+0,25+0,58+1)х2

Материал фундамента, толщина подсыпи и высота блоков ФБС уточняются монтажной организацией после демонтажа плиты в основании предполагаемого места установки КТП и шурфления.*
Уточняется производителем работ

Рама КТП и фундамент (вид сверху)

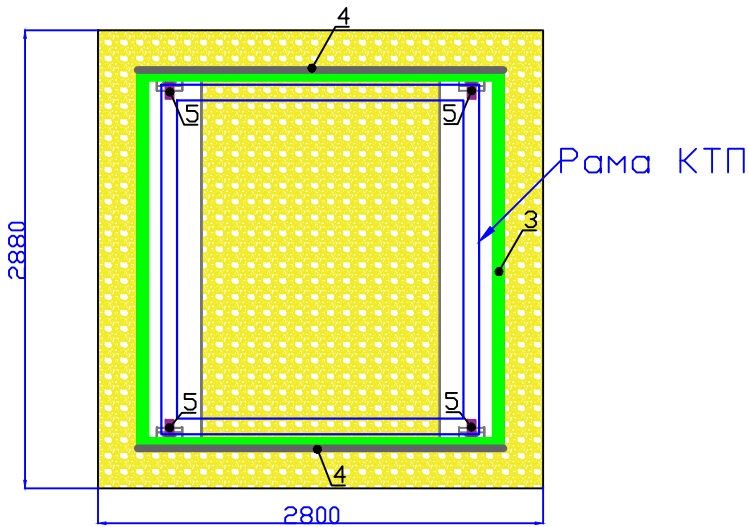

						4 708-308092-125-11/24.		
						Строительство ТП - 6/0,4кВ, ВЛЗ-6 кВ от ВЛЗ-6кВ ф. ЦРП-48 - ТП-326 ПС №387 "Подрезково", ВЛЗ-0,38 кВ, рлр, ВРЩ-0,4 кВ, в т.ч. ПИР, МО, Химкинский р-н, г. Химки		
Изм.	Кол.уч.	Лист	№ док.	Подпись	Дата	Внешнее электроснабжение	Стадия	Лист
Стр.контроль	Русин						ИД	1
Прораб	Волков					Исполнительная схема устройства фундамента КТП-1542	Общество с ограниченной ответственностью "ЭНЕРГОСИСТЕМЫ" телефон 8(926) 334-34-34	